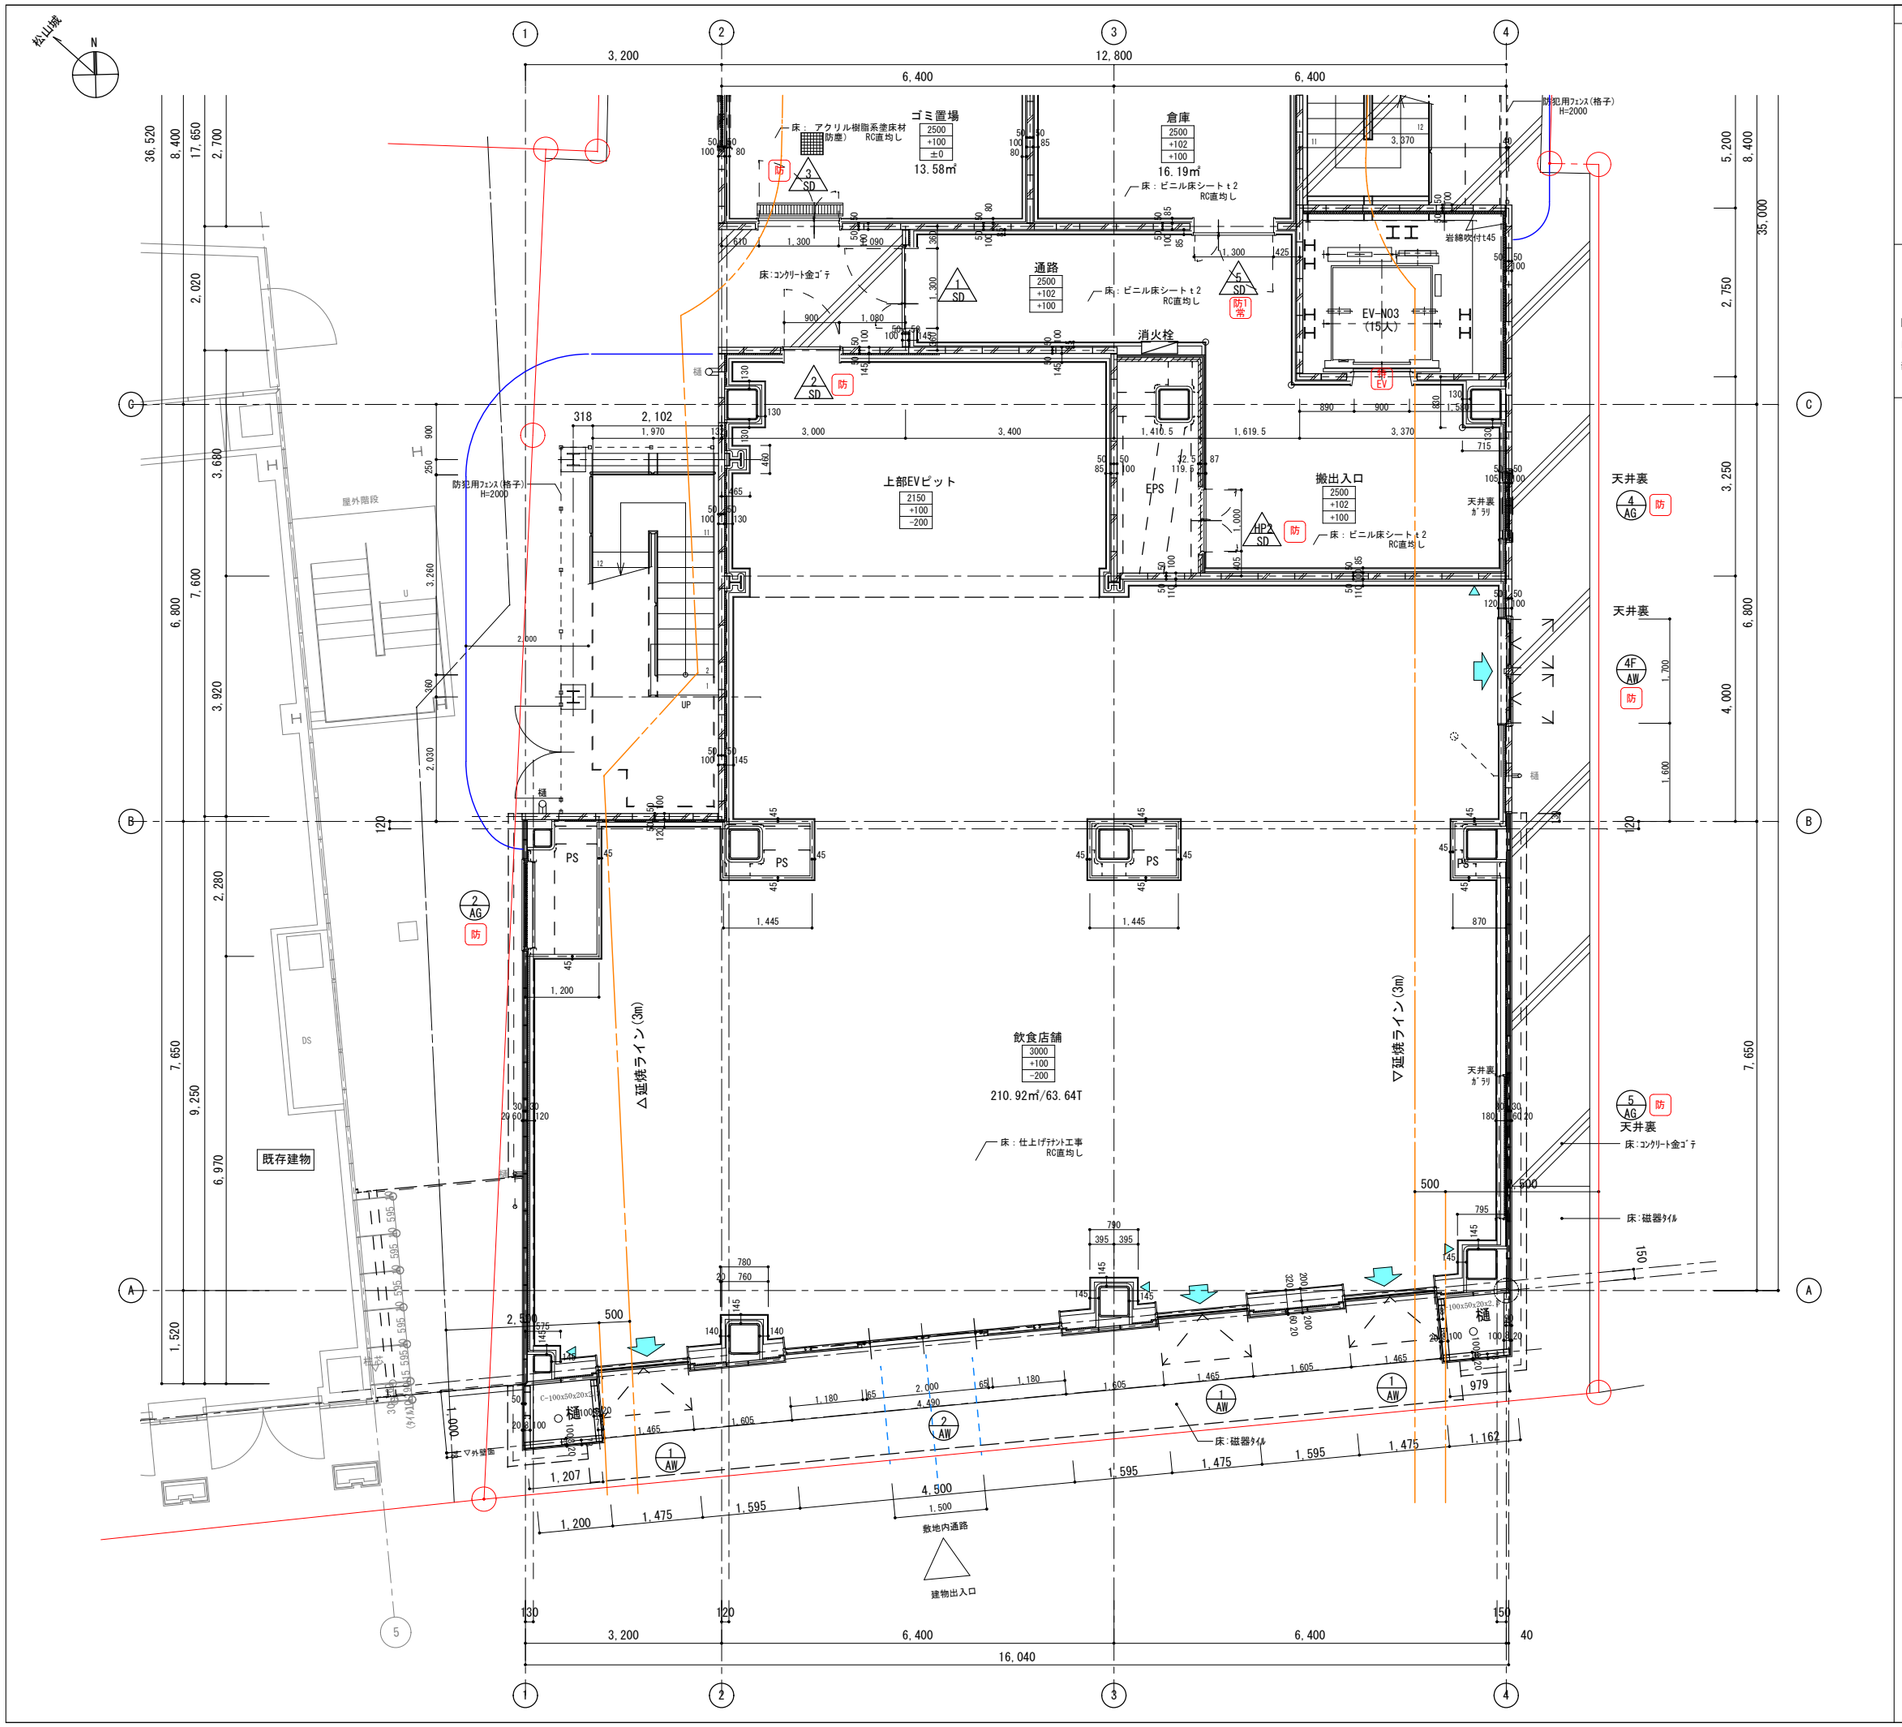

凡例

常時閉鎖式		特1 常	特定防火設備（令第 112 条 19 項 1 号） 建告 1369 号・2563 号
		特2 常	特定防火設備（令第 112 条 19 項 2 号） 建告 1369 号・2564 号
		防1 常	防火設備（令第 112 条 19 項 1 号） 建告 1360 号
		防2 常	防火設備（令第 112 条 19 項 2 号） 建告 1360 号・2564 号
		不燃 常	不燃扉 H300 の防煙垂壁付
		防	防火設備 建告 1360 号又は認定品
その他の開口部			延焼のおそれのある部分
		＊＊m	避難経路の歩行距離 （＊＊）-重複距離
		▼	非常用進入口
		▽	非常用進入口にかわる窓（3階～10階）
		消	消防開口

客室内CH他

客室	洗面・脱衣・便所・通路
2500 ±0 -10	2100 ±0 (D-T)-260 (UR)-310

○ ―― ｺｰﾅｰｶﾞｰﾄﾞ

※ALC割付は参考

壁凡例	
	ﾌﾟﾚｷｬｽﾄ超軽量ｺﾝｸﾘｰﾄ板
	押出成形ｾﾒﾝﾄ板
	ALC t=100
	間仕切（耐火遮音間仕切壁） 吉野S12・WI同等品以上
	間仕切（耐火間仕切壁） 吉野耐火ｳｫｰﾙ・65・100同等品以上
	GB-Rt12.5

Daiwa House.

大和ハウス工業株式会社
中国・四国流通
一級建築士事務所

記事

改訂	説明

法適合確認者
【構造関係規定に適合する】

承認 西谷 晋一

照査

代表となる設計者
一級建築士 300969号
設備一級建築士 5501号
兼政 輝海

その他の設計者

設計補助者 光成 貞彰

設計補助者

設計補助者

設計番号 0000-0000-00000

工事番号 9999-9999-99999

工事名称
(仮称)
ダイワロイネットホテル松山
増築工事

【完成図】

発行日 2022/09/26

図面名称
1階平面詳細図－1

縮尺 (A3) 1:100

図面番号
A14-1-1

大和ハウス工業株式会社 著作権者の許可なく複製、転載、第三者開示等の行為を禁止する。

ver. 2021.04